




Fasad mot väster (Skolgatan)

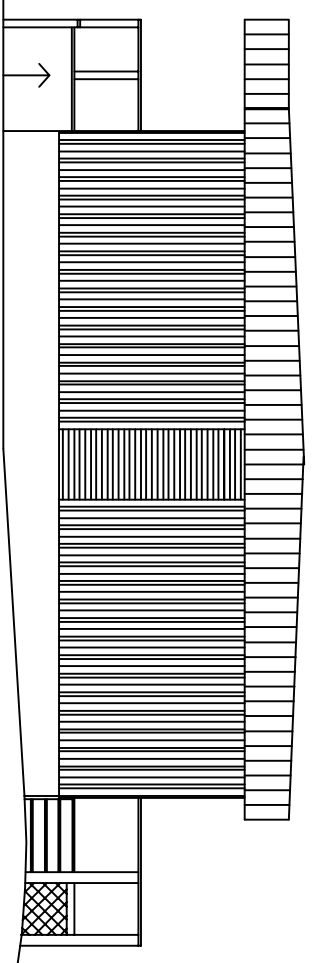


Fasad mot norr

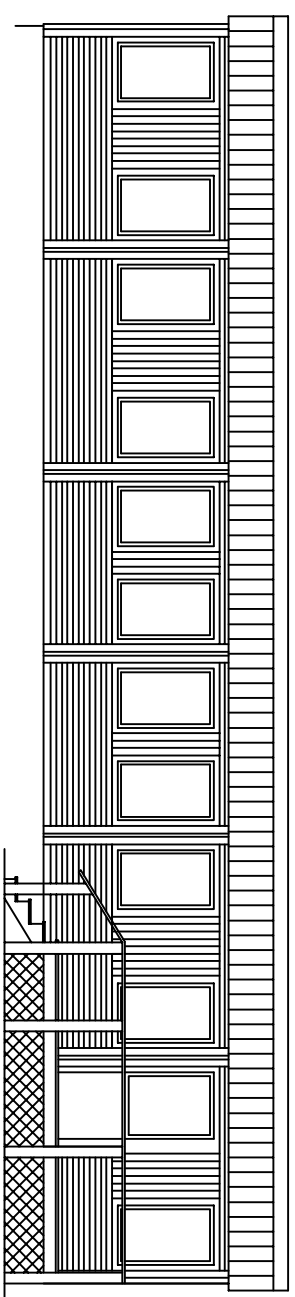

Fasad mot väster

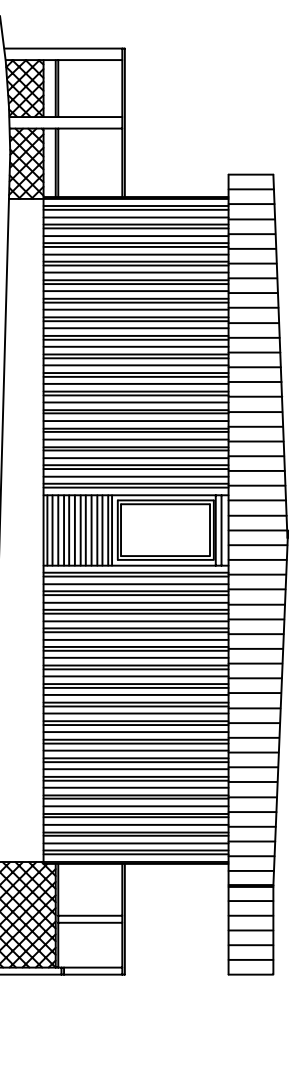

Fasad mot söder

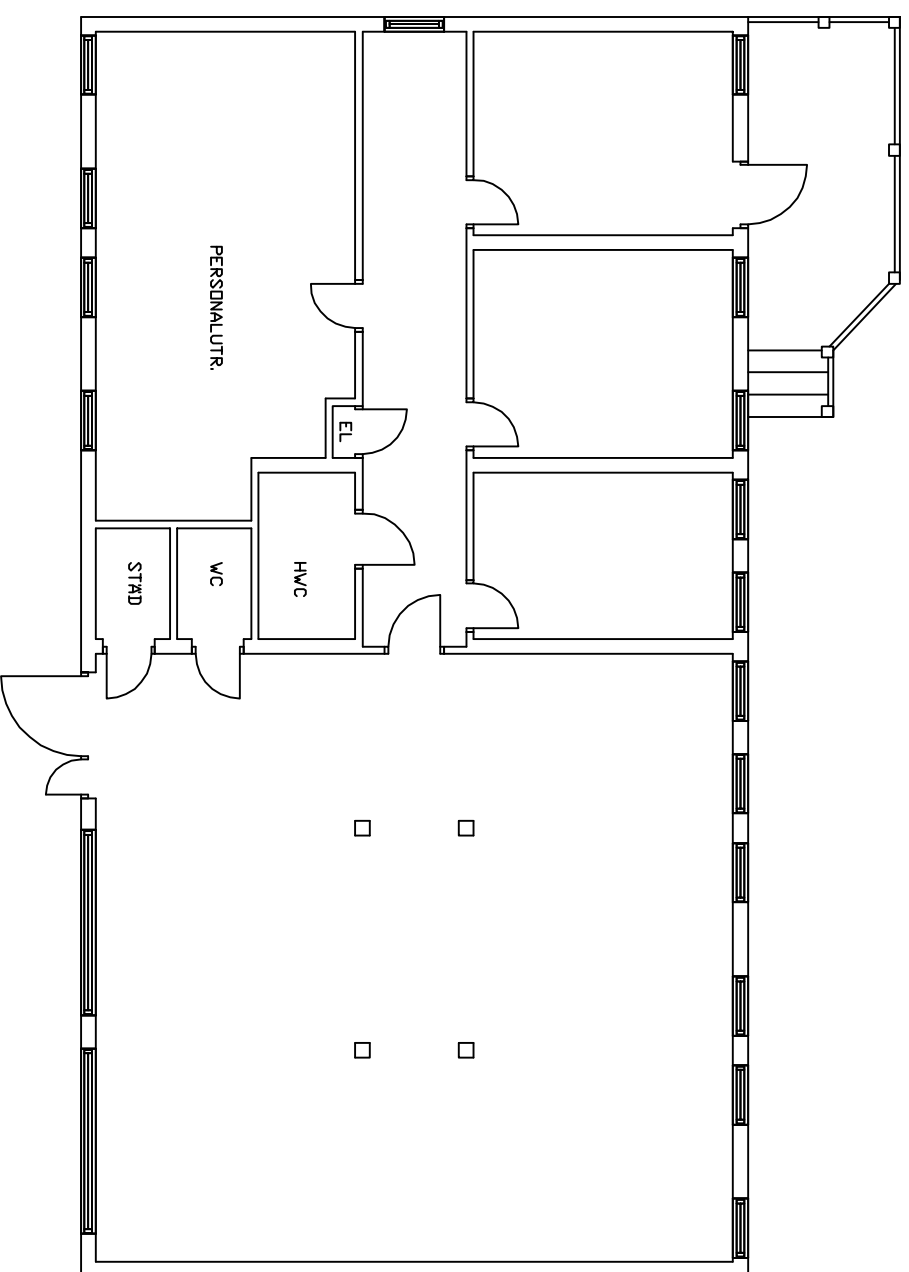

## Relationshandling

BET	ANT	ÄNDRINGEN AVSER	SIGN	DATUM



ARB-NR	RITAD AV	HANDLÄGGARE
-	RL	R.Löthgren
DATUM	ANSVARIG	
2006-10-24		

## FASADÄNDRING

Duvan 8, Skolgatan 13

NORA

SKALA

1:100 (A3)

NUMMER

A 1

BET

—